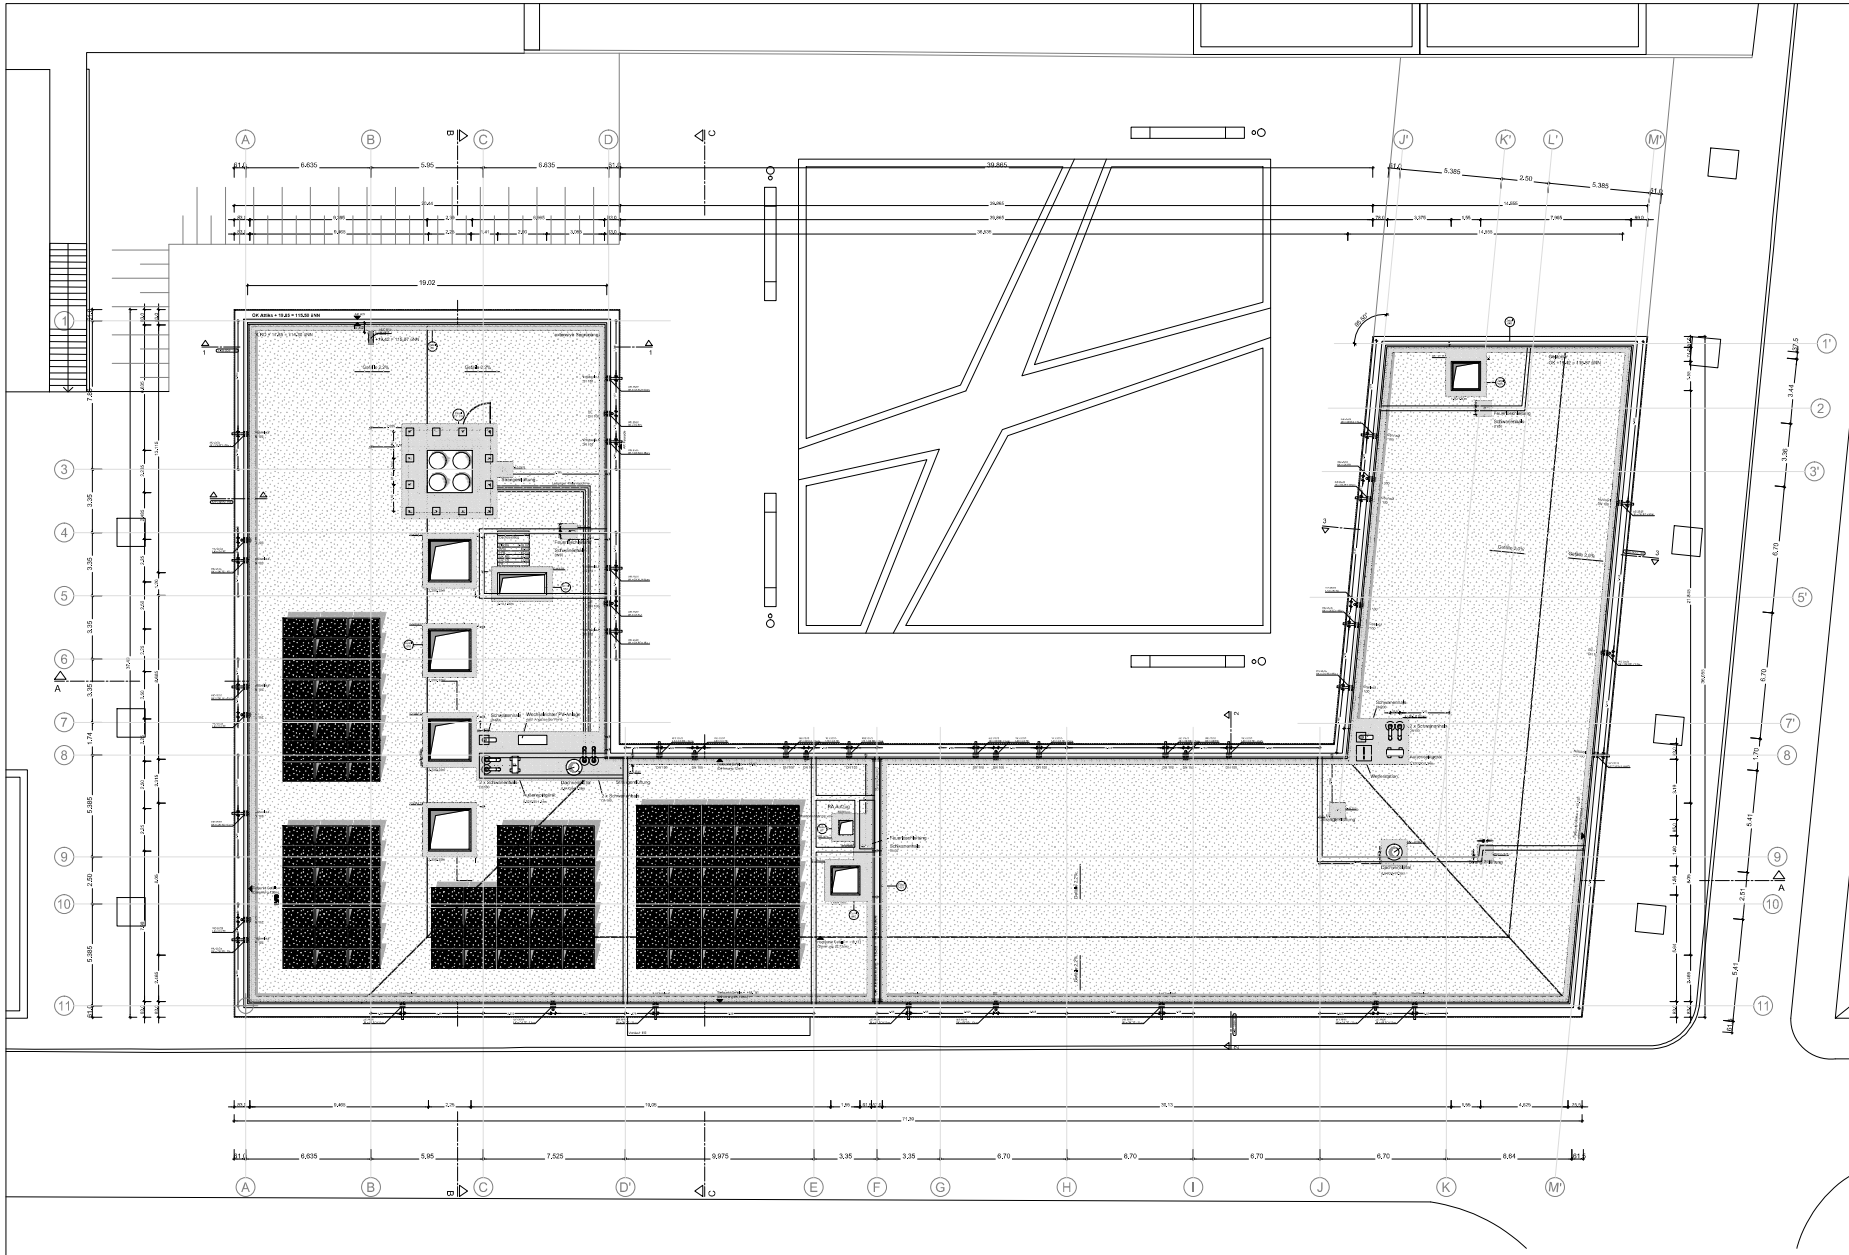

HÖHENMASSE BEZOGEN AUF ± 0.00 = 96.45 ü.NN (EFH)

LEGENDE

STB	Stahlbeton	MW	Mauerwerk
STB	Stahlbeton wasserundurchlässig	GK	Montagewand, Gipskarton
BFT	Stahlbeton-Fertigteil		

AUSSPARUNGEN

DD (L/S)	Deckendurchbruch	BD (L/B)	Bodendurchbruch
DS (L/B/H)	Deckenschlitz	UZD (L/H)	Unterzugdurchbruch
WD (L/H)	Wanddurchbruch	KB (Ø)	Kombinierung Decken
SWS / WWS (L/B/H)	Senkrechten/ Waagrechter Wandschlitz	KB (Ø)	Kombinierung Decke

SYMBOLE SCHNITT

RFB	Rohfußboden	VK RD	Vorderkante Rohdecke
FFB	Fertigfußboden	VK FD	Vorderkante Fertigdecke
RFB = FFB	Rohfußboden = Fertigfußboden		
UK RD	Unterkante Rohdecke	Höhenkote	FFB RFB
UK FD	Unterkante Fertigdecke		Baurat
UK RD = UK FD	Unterkante Rohdecke = Unterkante Fertigdecke	Detailverweis	A-SO SWH 507 / Planummer

SYMBOLE GRUNDRISS

ABKÜRZUNGEN

AK	Außenkante	LH	Lichte Höhe
B...	Boden	NRWG	Natürliches Rauch- und Wärmeabzugsgerät
BA	Bodenablauf	OK	Oberkante
BRH	Brüstungshöhe ab FFB	RA	Öffnung zur Rauchableitung
D...	Decke	RH	Rohrhöhe
DE	Dacheinlauf	RR	Regenrohr
DF	Dachfolge	RWA	Rauch- und Wärmeabzugsanlage
E	Elektro	S	Sanitär
EFH	Fertigestrichoberkante/Bodenhöhe	ST	Stunz ab UK Decke
FL	Feuerlöscher	SW	Schmutzwasser
FBK	Fussbodenkanal	TRH	Treppenhaus
FBS	Fussbodenschlitz	UK	Unterkante
FT	Fertigteil	UZ b/h	Lichtmaß Breite/Höhe
H	Heizung	ÜZ b/h	Überzug Breite/Höhe
HK	Heizkörper	VK	Vorderkante
IK	Innenkante	VM	Vormauerung
KS	Kanalschiene	W ...	Wand
L	Lüftung		

RAUMSTEMPEL

000	Raumnummer
Raumbezeichnung	
Fläche m²	
RFB	Rohfußboden
FFB	Fertigfußboden
UK RD	Unterkante Rohdecke
UK FD	Unterkante Fertigdecke
FB	Fußbodenaufbau

DECKENAUFBAU

	Gipskartondecke
	Gipskartondecke, akustisch wirksam (mit Akustikvlies hinterlegt)
	Gipskartondecke, akustisch wirksam (mit Akustikvlies und Mineralwolle hinterlegt)

WANDOBERFLÄCHE

SB	Sichtbeton, Schalungsart "SB4"		Putz
	Anstrich		PUZ, Anstrich
	Spachtelung, Anstrich		Fliesen
SM	Sichtmauerwerk		

BRANDSCHUTZ

F30	feuerhemmend	F90_BW	Brandwand (feuerbeständig)
F90	feuerbeständig	F90_BBW	in Bauart einer Brandwand (feuerbeständig)

TÜREN

T30	Feuerschutztür, feuerhemmend	DTA	Drehflügelantrieb
T30-RS	Feuer- und Rauchschutztür, feuerhemmend	ITS	Integrierter Türschliesser
dT	dichtschließende Tür	ZK	Zutrittskontrolle
RS	Rauchschutztür	T	Türterminal
		EMT	elektromechanische Feststellung, bzw. elektromagnetische Feststellung

HINWEIS

Tür- und Brüstungshöhen sind bezogen auf OK FFB!
Alle Ausführungspläne haben nur Gültigkeit in Verbindung mit den Unterlagen des Statikers und aller Fachplaner. Sämtliche Maße sind vom Unternehmer verantwortlich am Bau zu prüfen. Etwaige Maßdifferenzen sind sofort der zuständigen Bauleitung zu melden!

PLANBEZEICHNUNG	LAYOUTNAME / PLANCODE
Dachaufsicht / Übersicht	A-9G GD01 150-0E

Index	Datum	Änderungsbeschreibung	Bearbeiter
06	14.05.2017	Anpassung PV-Anlage / Schwarzweißplan Feuerbezeichnungen	kalhe
05	17.05.2016	Berechtigung Kälteraumdecke und Verkleidung	kehlermab
04	11.04.2016	Überarbeitung der Durchbrüche	kehlermab
03	25.01.2016	Überarbeitung Durchbrüche	kehle
0A	04.02.2014	Deckenaufsicht, Nachträge, Aufnahme Brandwand, Anpassung RWA und Deckenaufbau, 90-Führung	kehlermab

SCHNITT 1-1

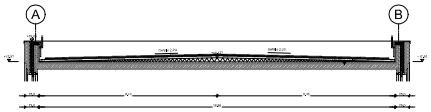

SCHNITT 2-2

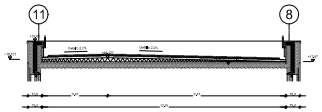

SCHNITT 3-3

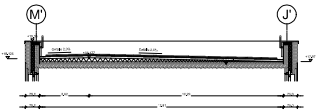

000083410010455	Vermögen und Bau Baden-Württemberg
Kunden-Nr. / Customer No.	Amt Mannheim und Heidelberg
5402	L4, 4-6 68161 Mannheim
Kunden-Zeile / Nr.	68161 Mannheim
---	Tel: 0621 / 292-0 Fax: 0621 / 292-2070
Dateiname / Filename	E-Mail: poststelle.ammhaid@vbv.bwl.de
A-9G GD01 150-0E.dwg	Projekt / Project
Projekt-Zeile / Name	Universität Mannheim
	68161 Mannheim
	B6, 30-32
	Projektname / Project Name
	Neubau B6 Forschungs- und Lehrgebäude
A-9G GD01 150-0E	Planinhalt / Plan Content
05.07.2018	Bestandspläne
Datum / Date	Dachaufsicht
1:100	Übersicht 150 0E
Maßstab / Scale	
841 X 1189	Gezeichnet / Drawn: kalhe/mab; Plan gepaßen / Plan checked: alle; Leiter des Amtes/Abteilung / Head of Office/Department:
Zusatz-Info	Bearbeitet / Edited: kalhe/mab
--	